

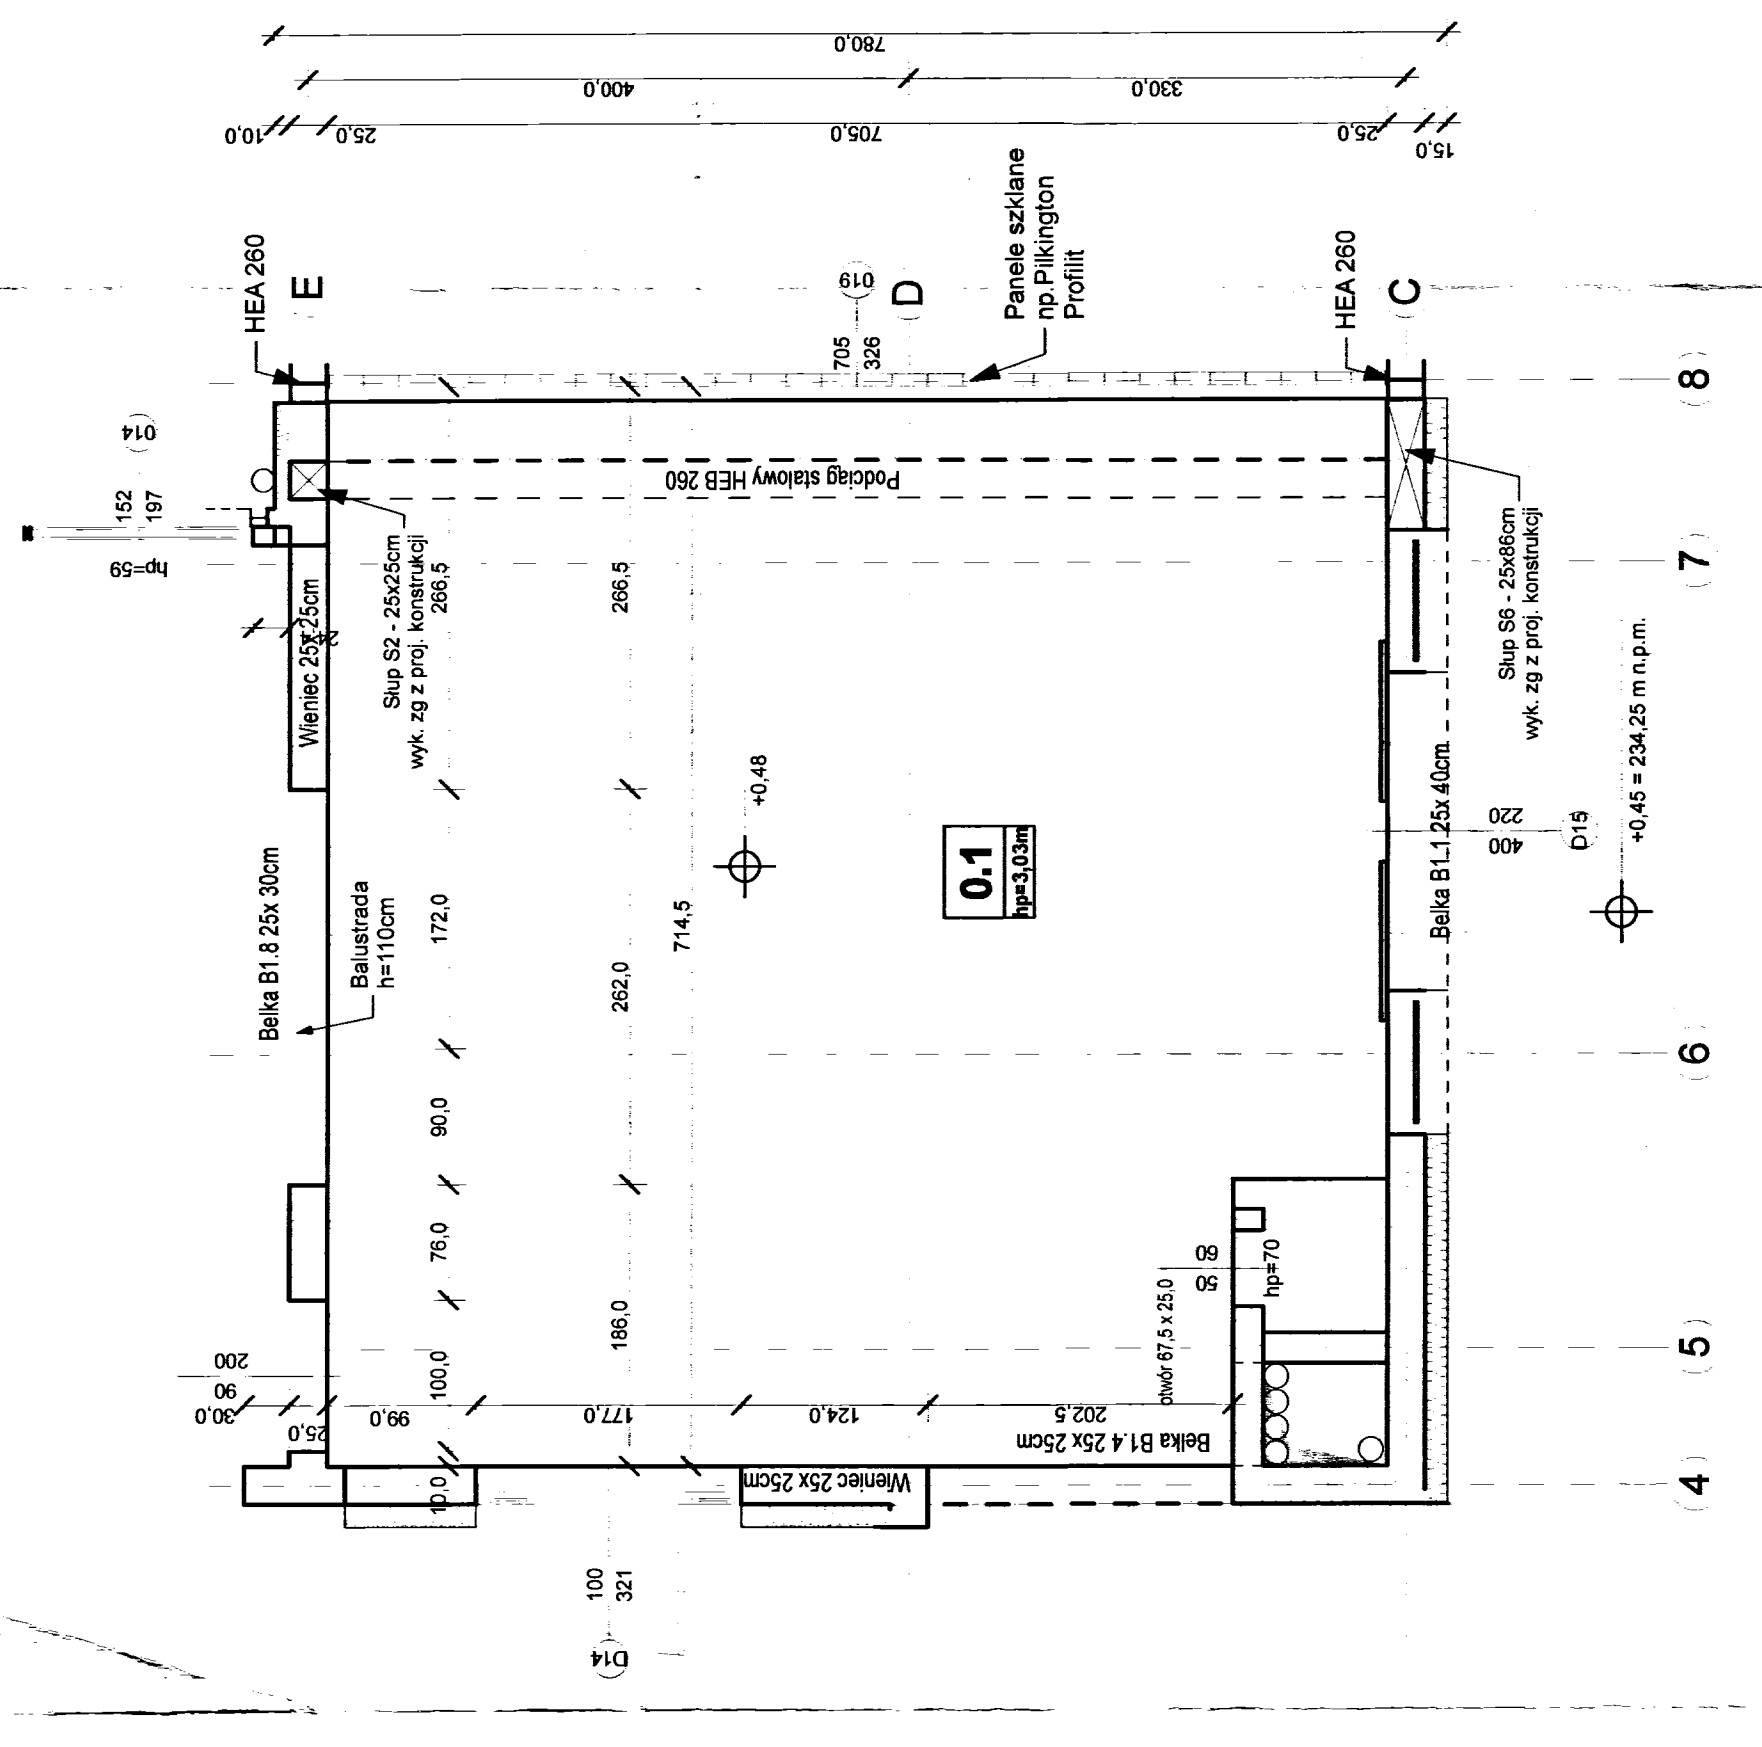
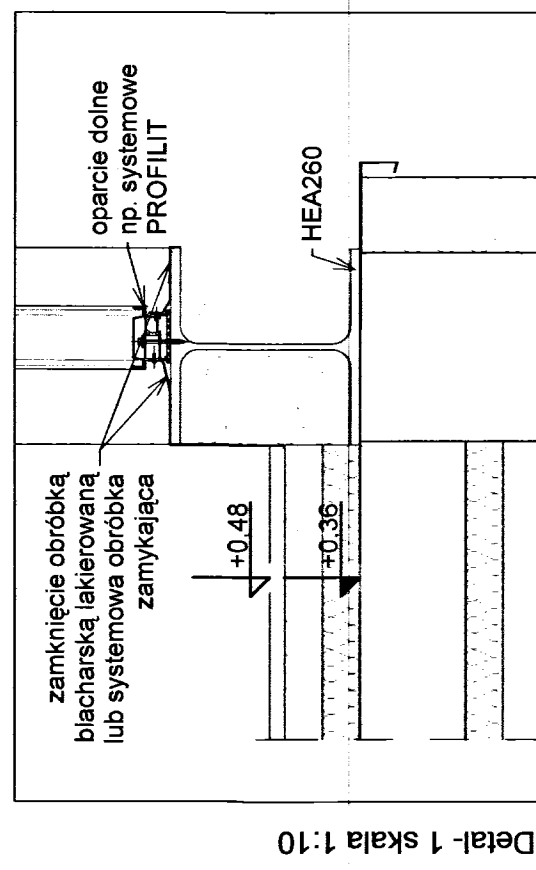
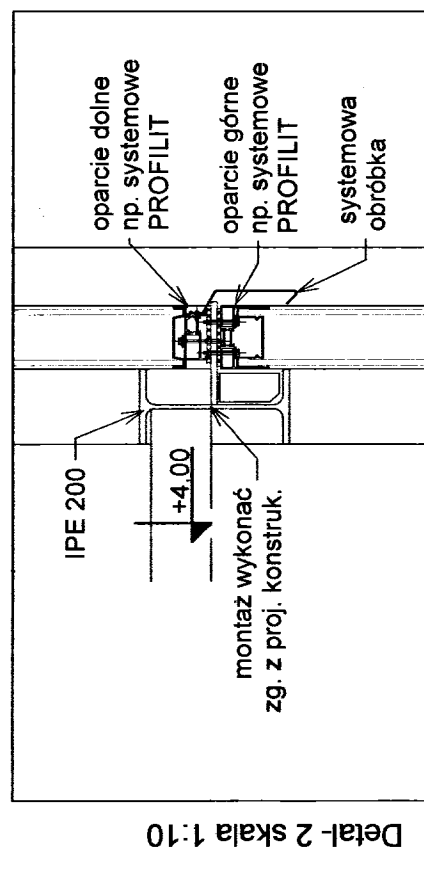
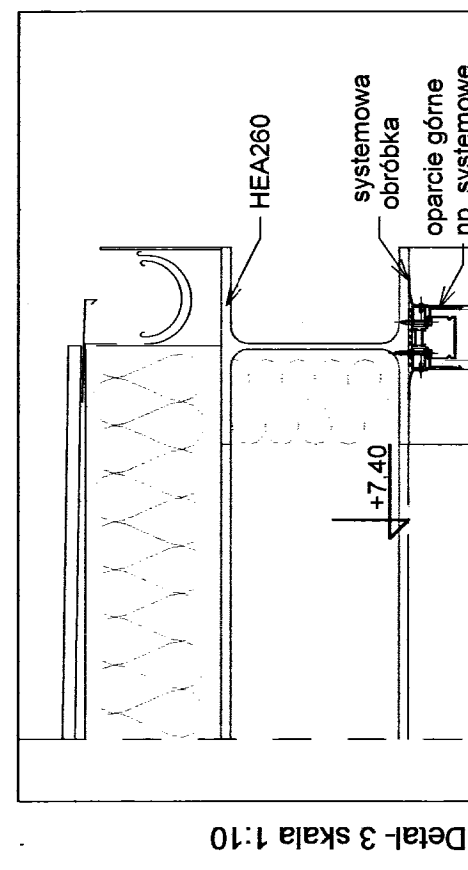
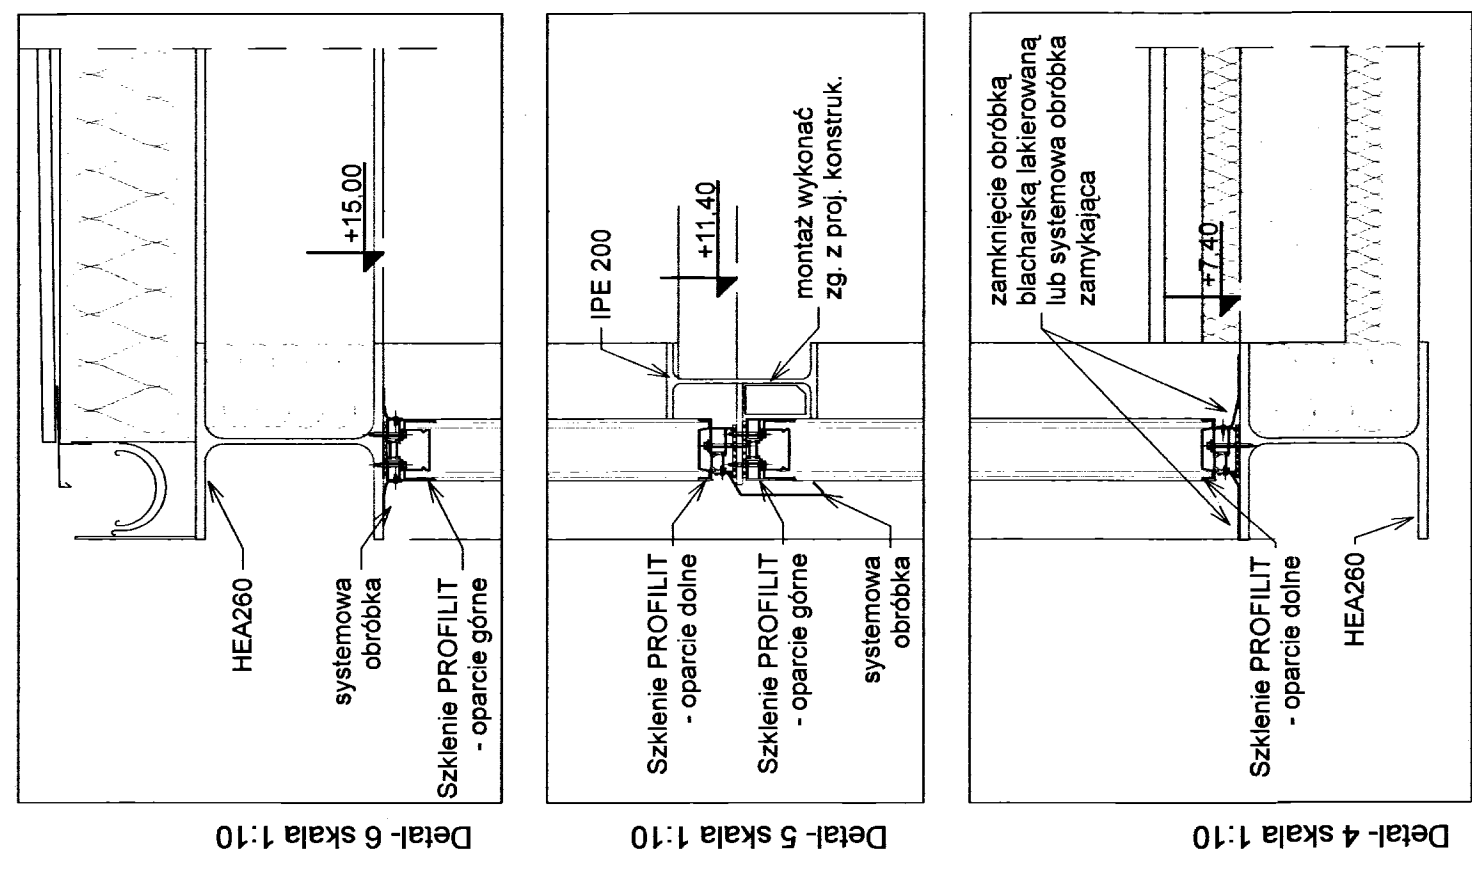
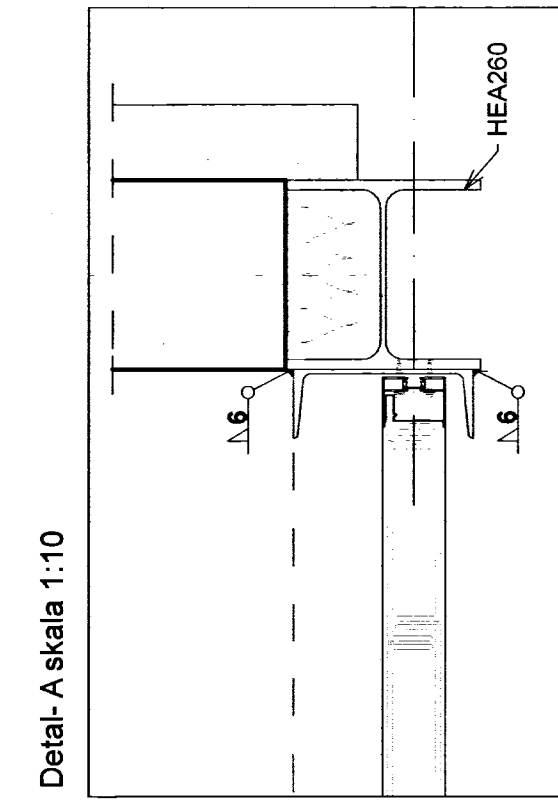
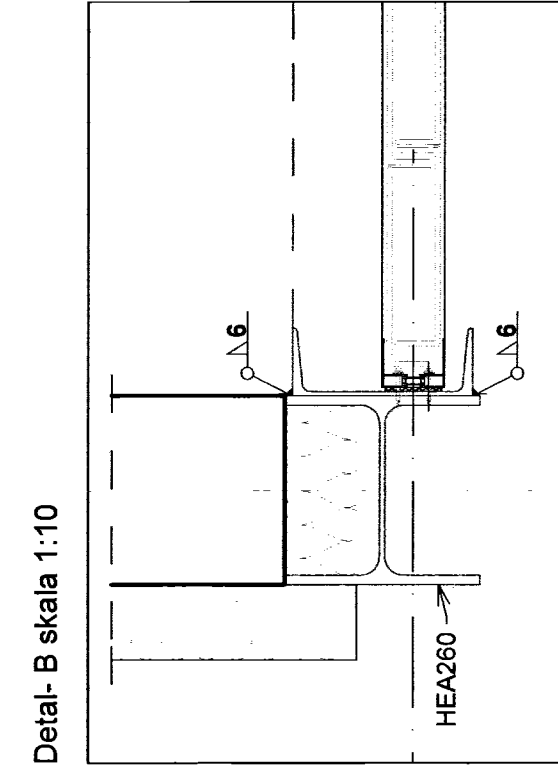
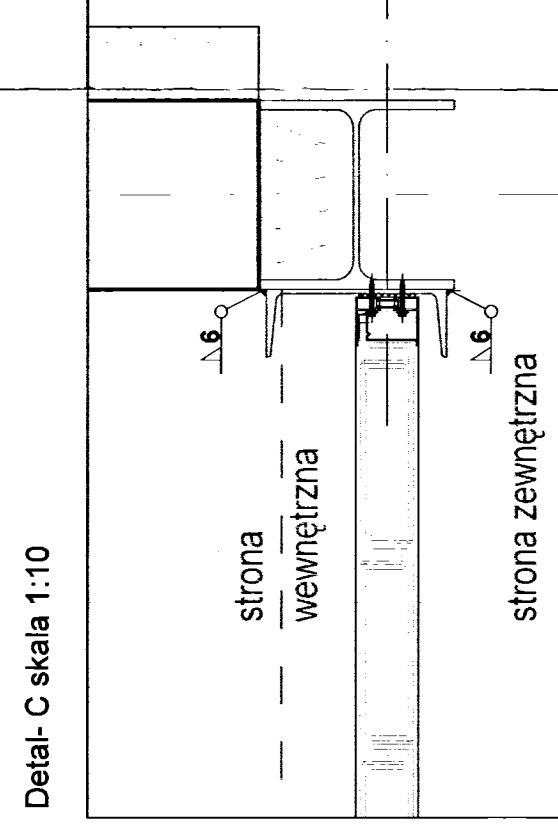
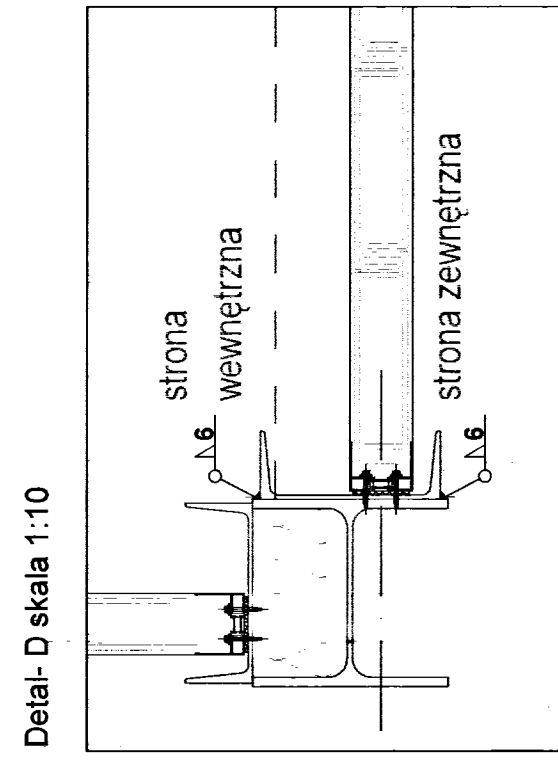
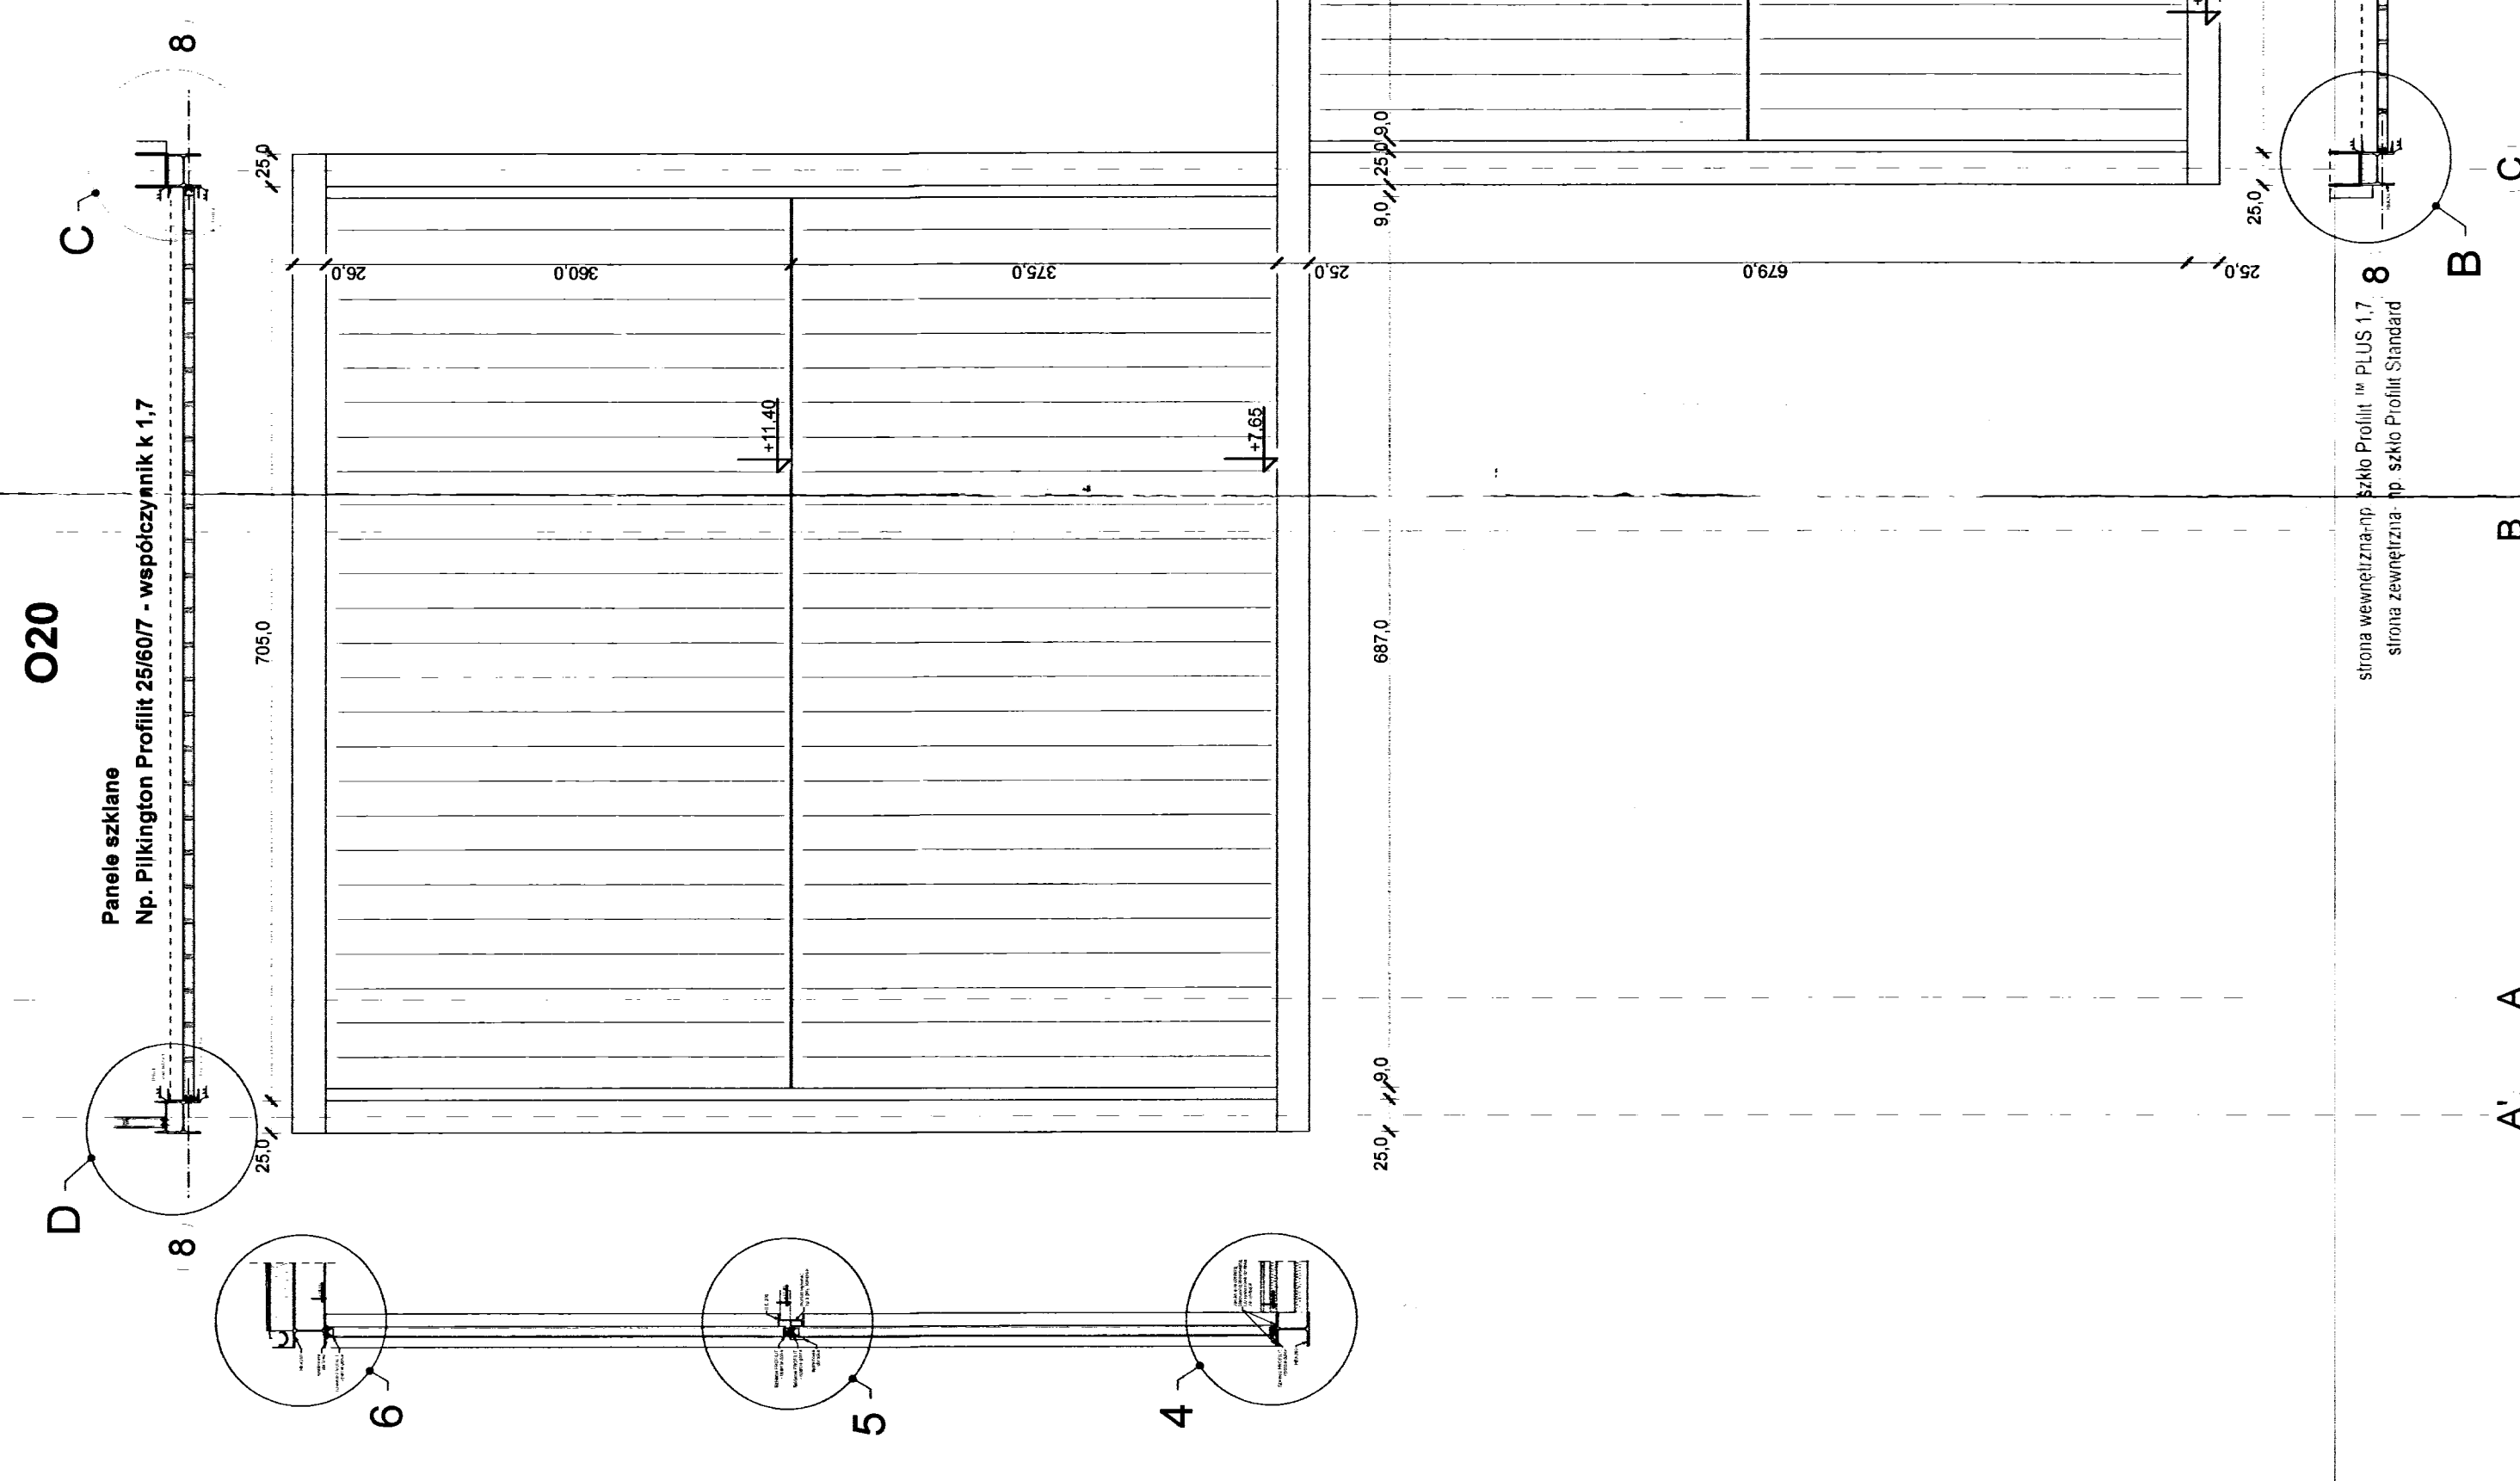
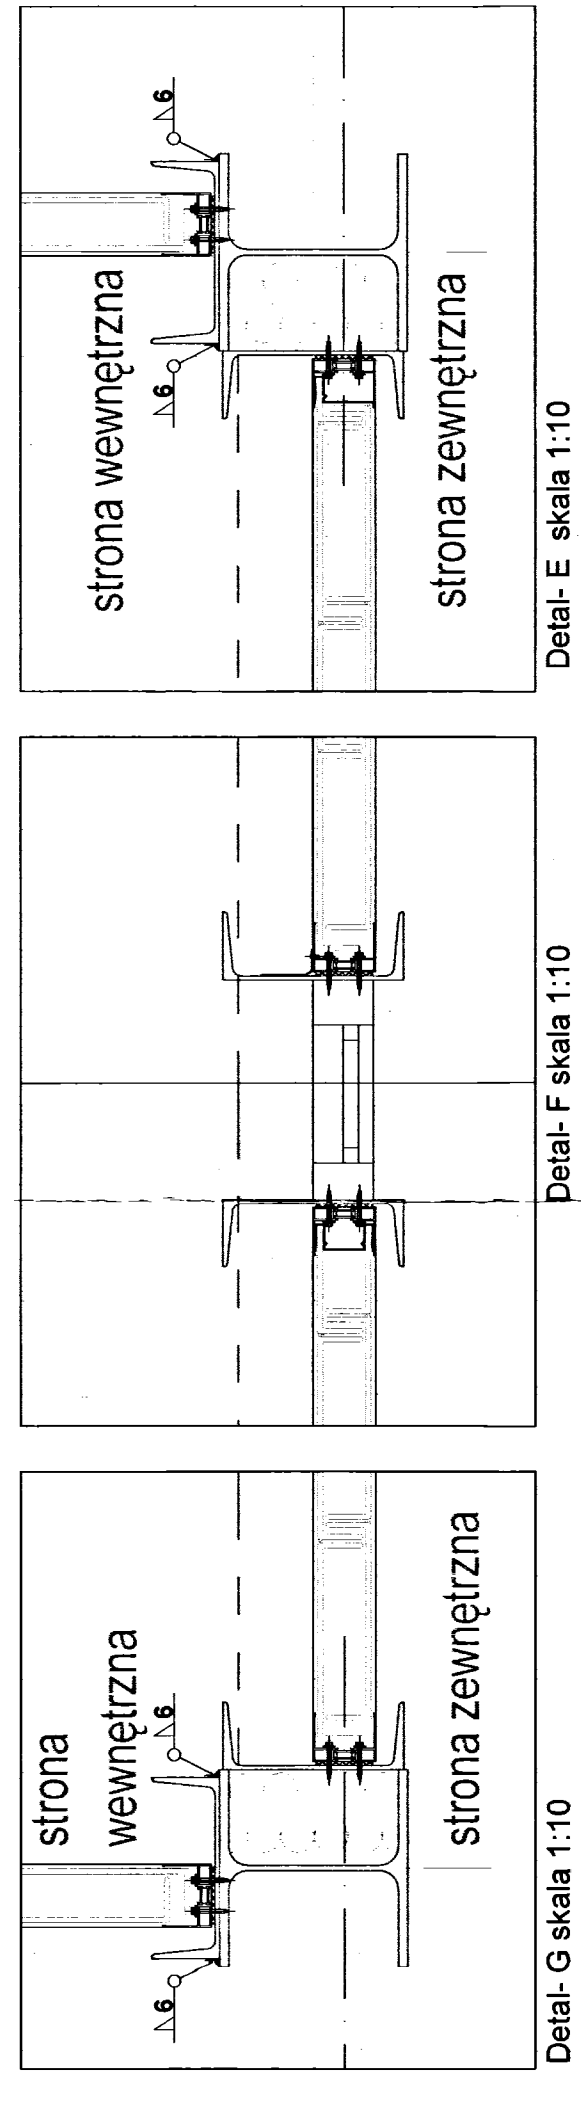


## Rzut parteru - fragment skala 1:50

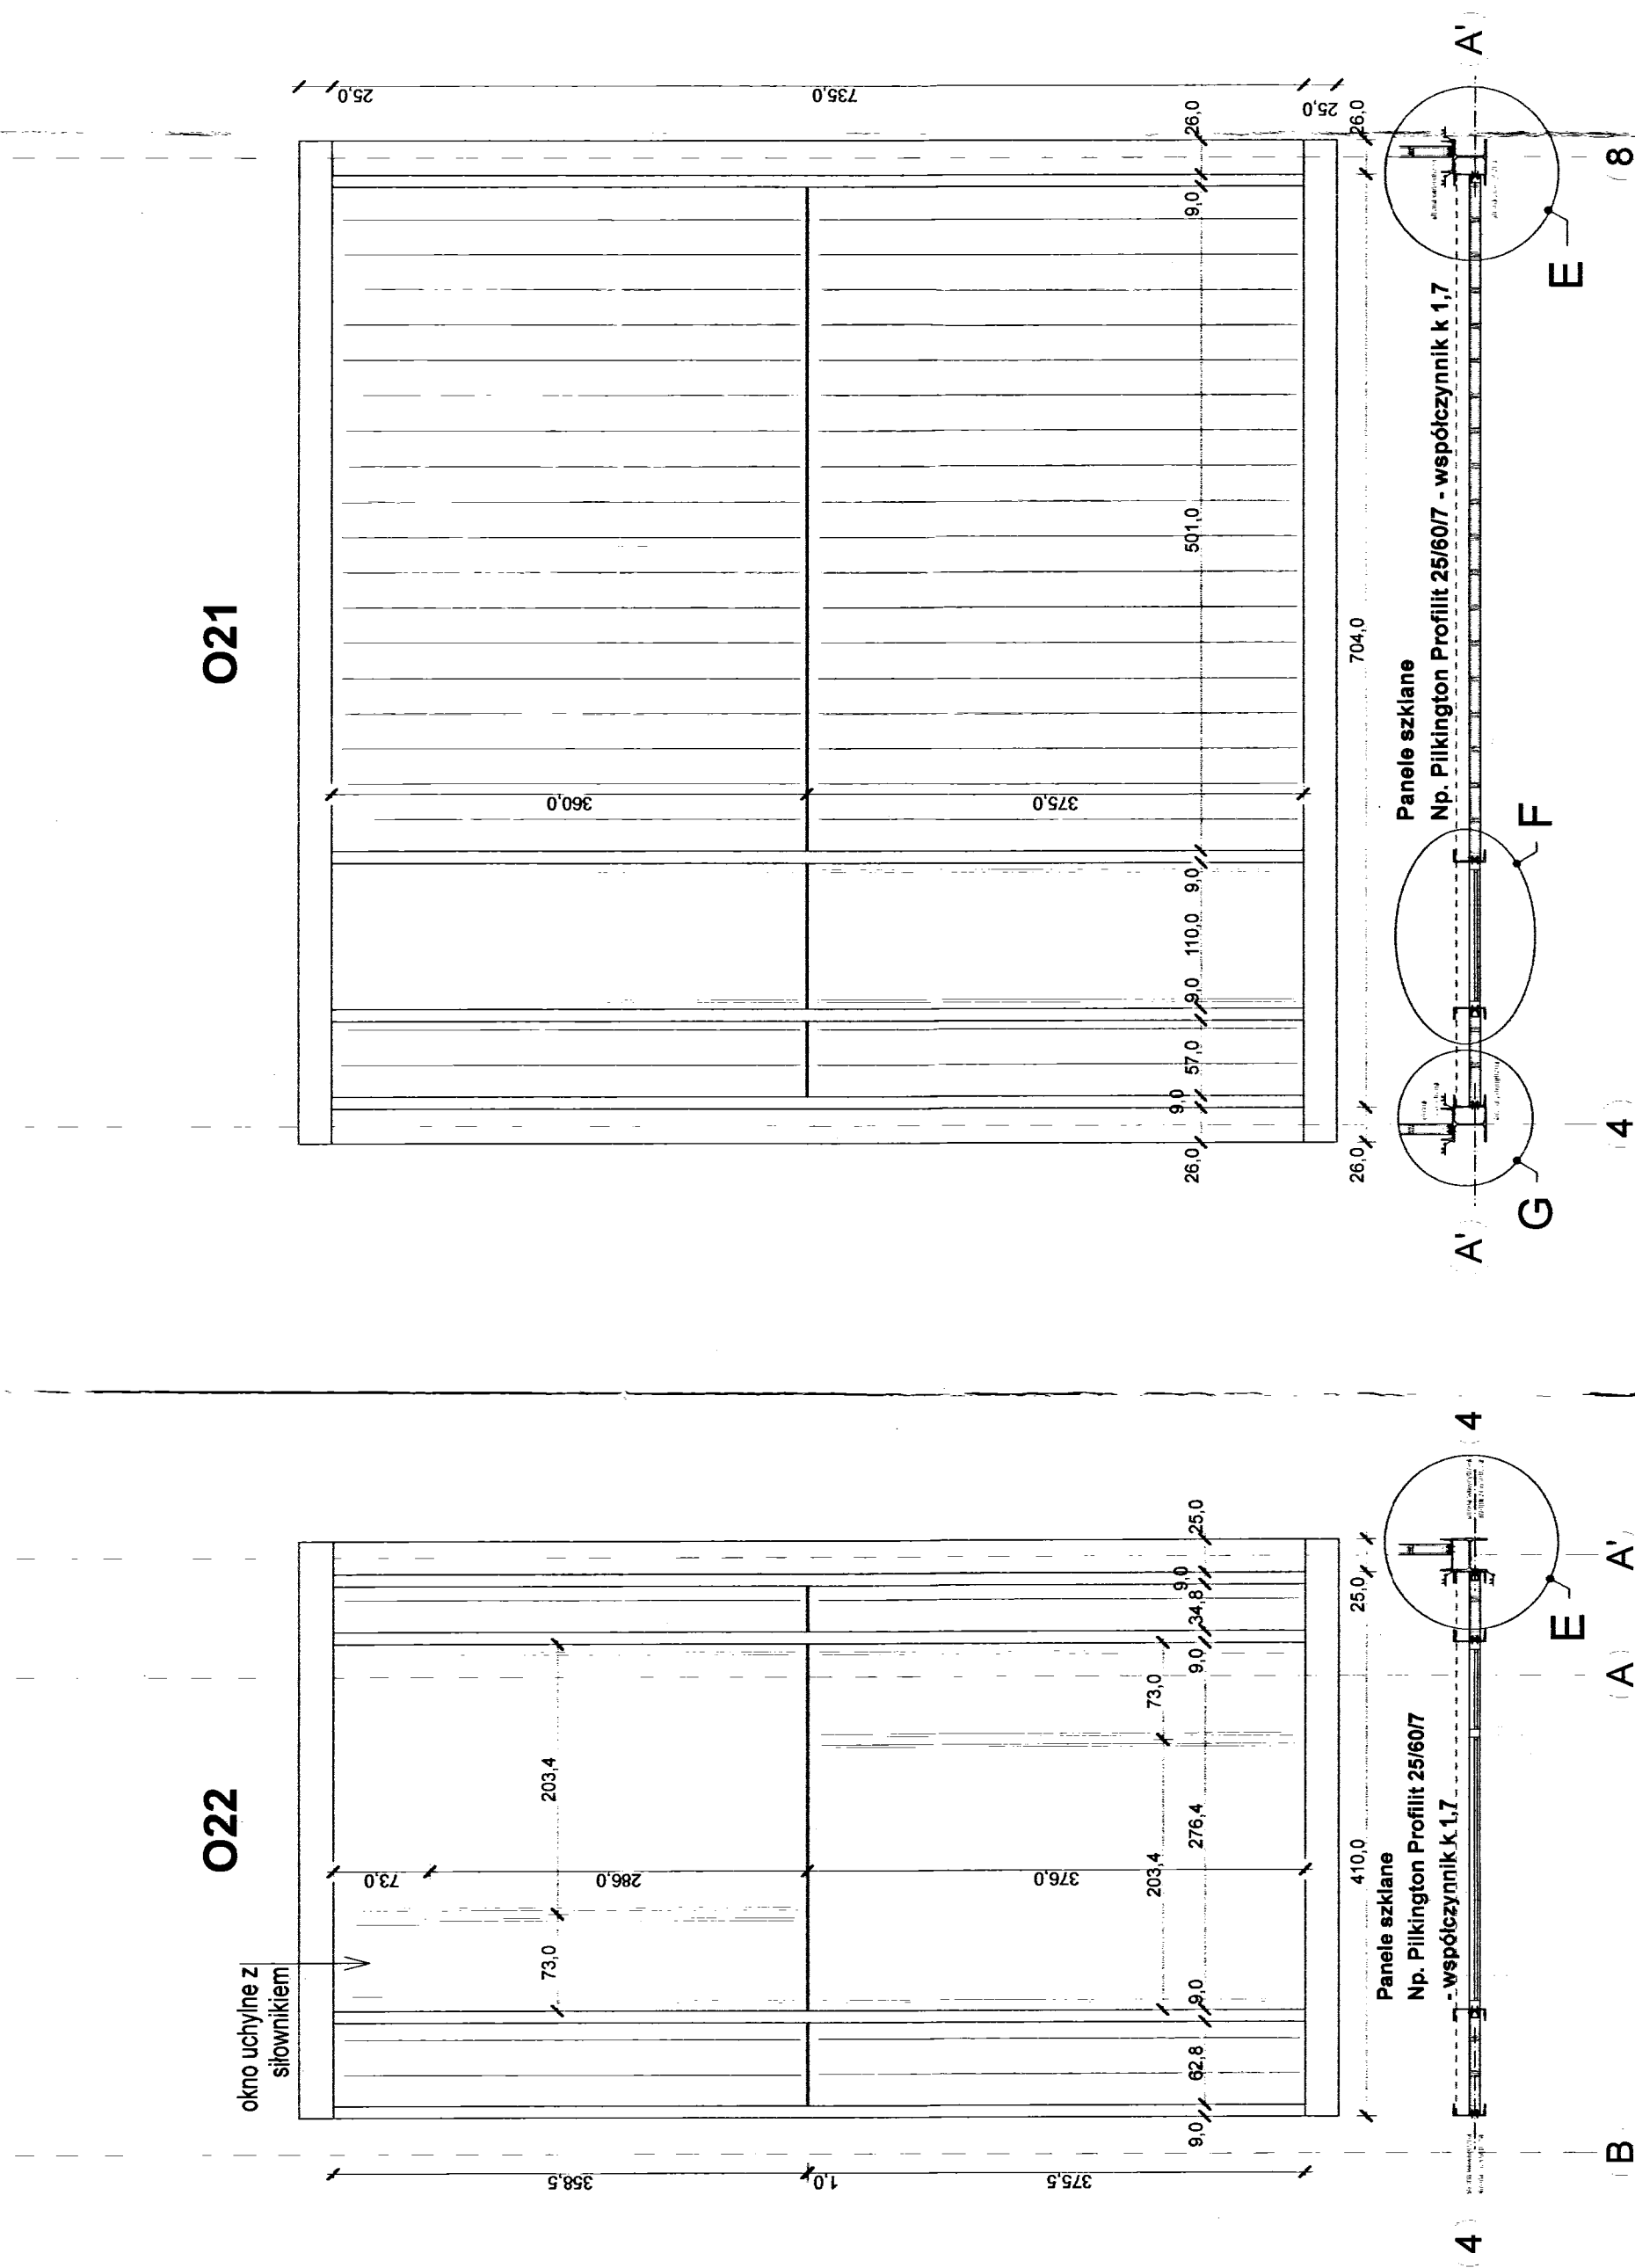

## Rzut I piętrowy - fragment skala 1:50

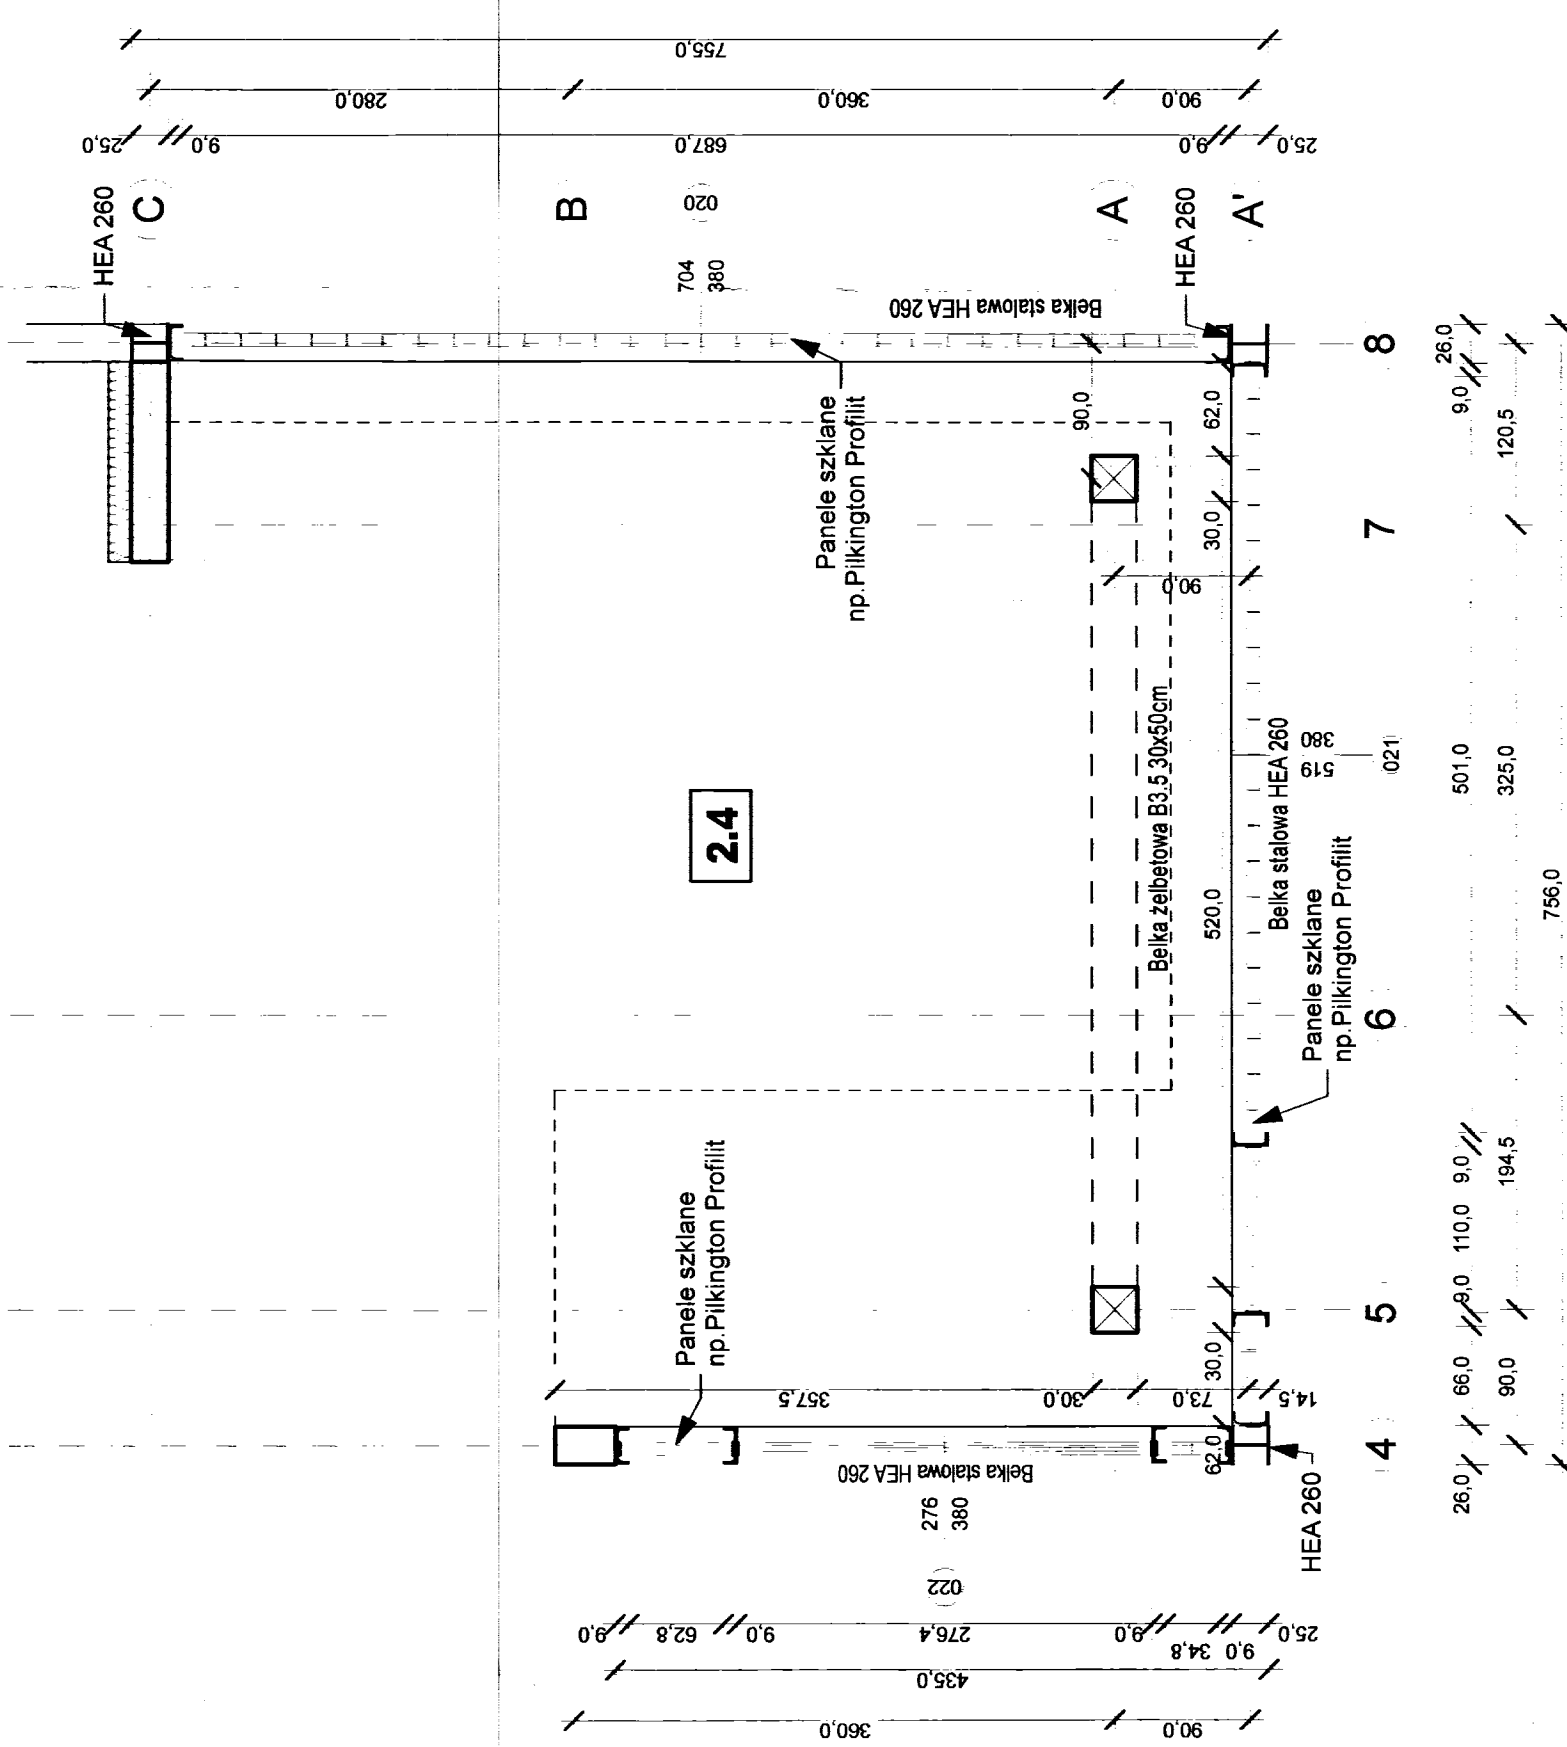

**UWAGA:**

- wymiary sprawdzić przed zamówieniem "z natury"
- elementy budowlane określone producentem mogą być zastąpione równoważnymi o zbliżonych parametrach
- wszystkie elementy stalowe zabezpieczyć antykorozyjnie oraz malować w kolorze RAL 7000

**DOKUMENTACJA  
POWYKONAWCZA**

z sposobu montażu i szczegóły wykonawcze w tym połączenie profili walcowanych z elementami szklanymi (izolacje termiczne i przeciwwodne) wykonana zgodnie z zaleceniami wykonawcy i producentów poszczególnych elementów uzgadniając każdorazowo z projektantem

[illegible]