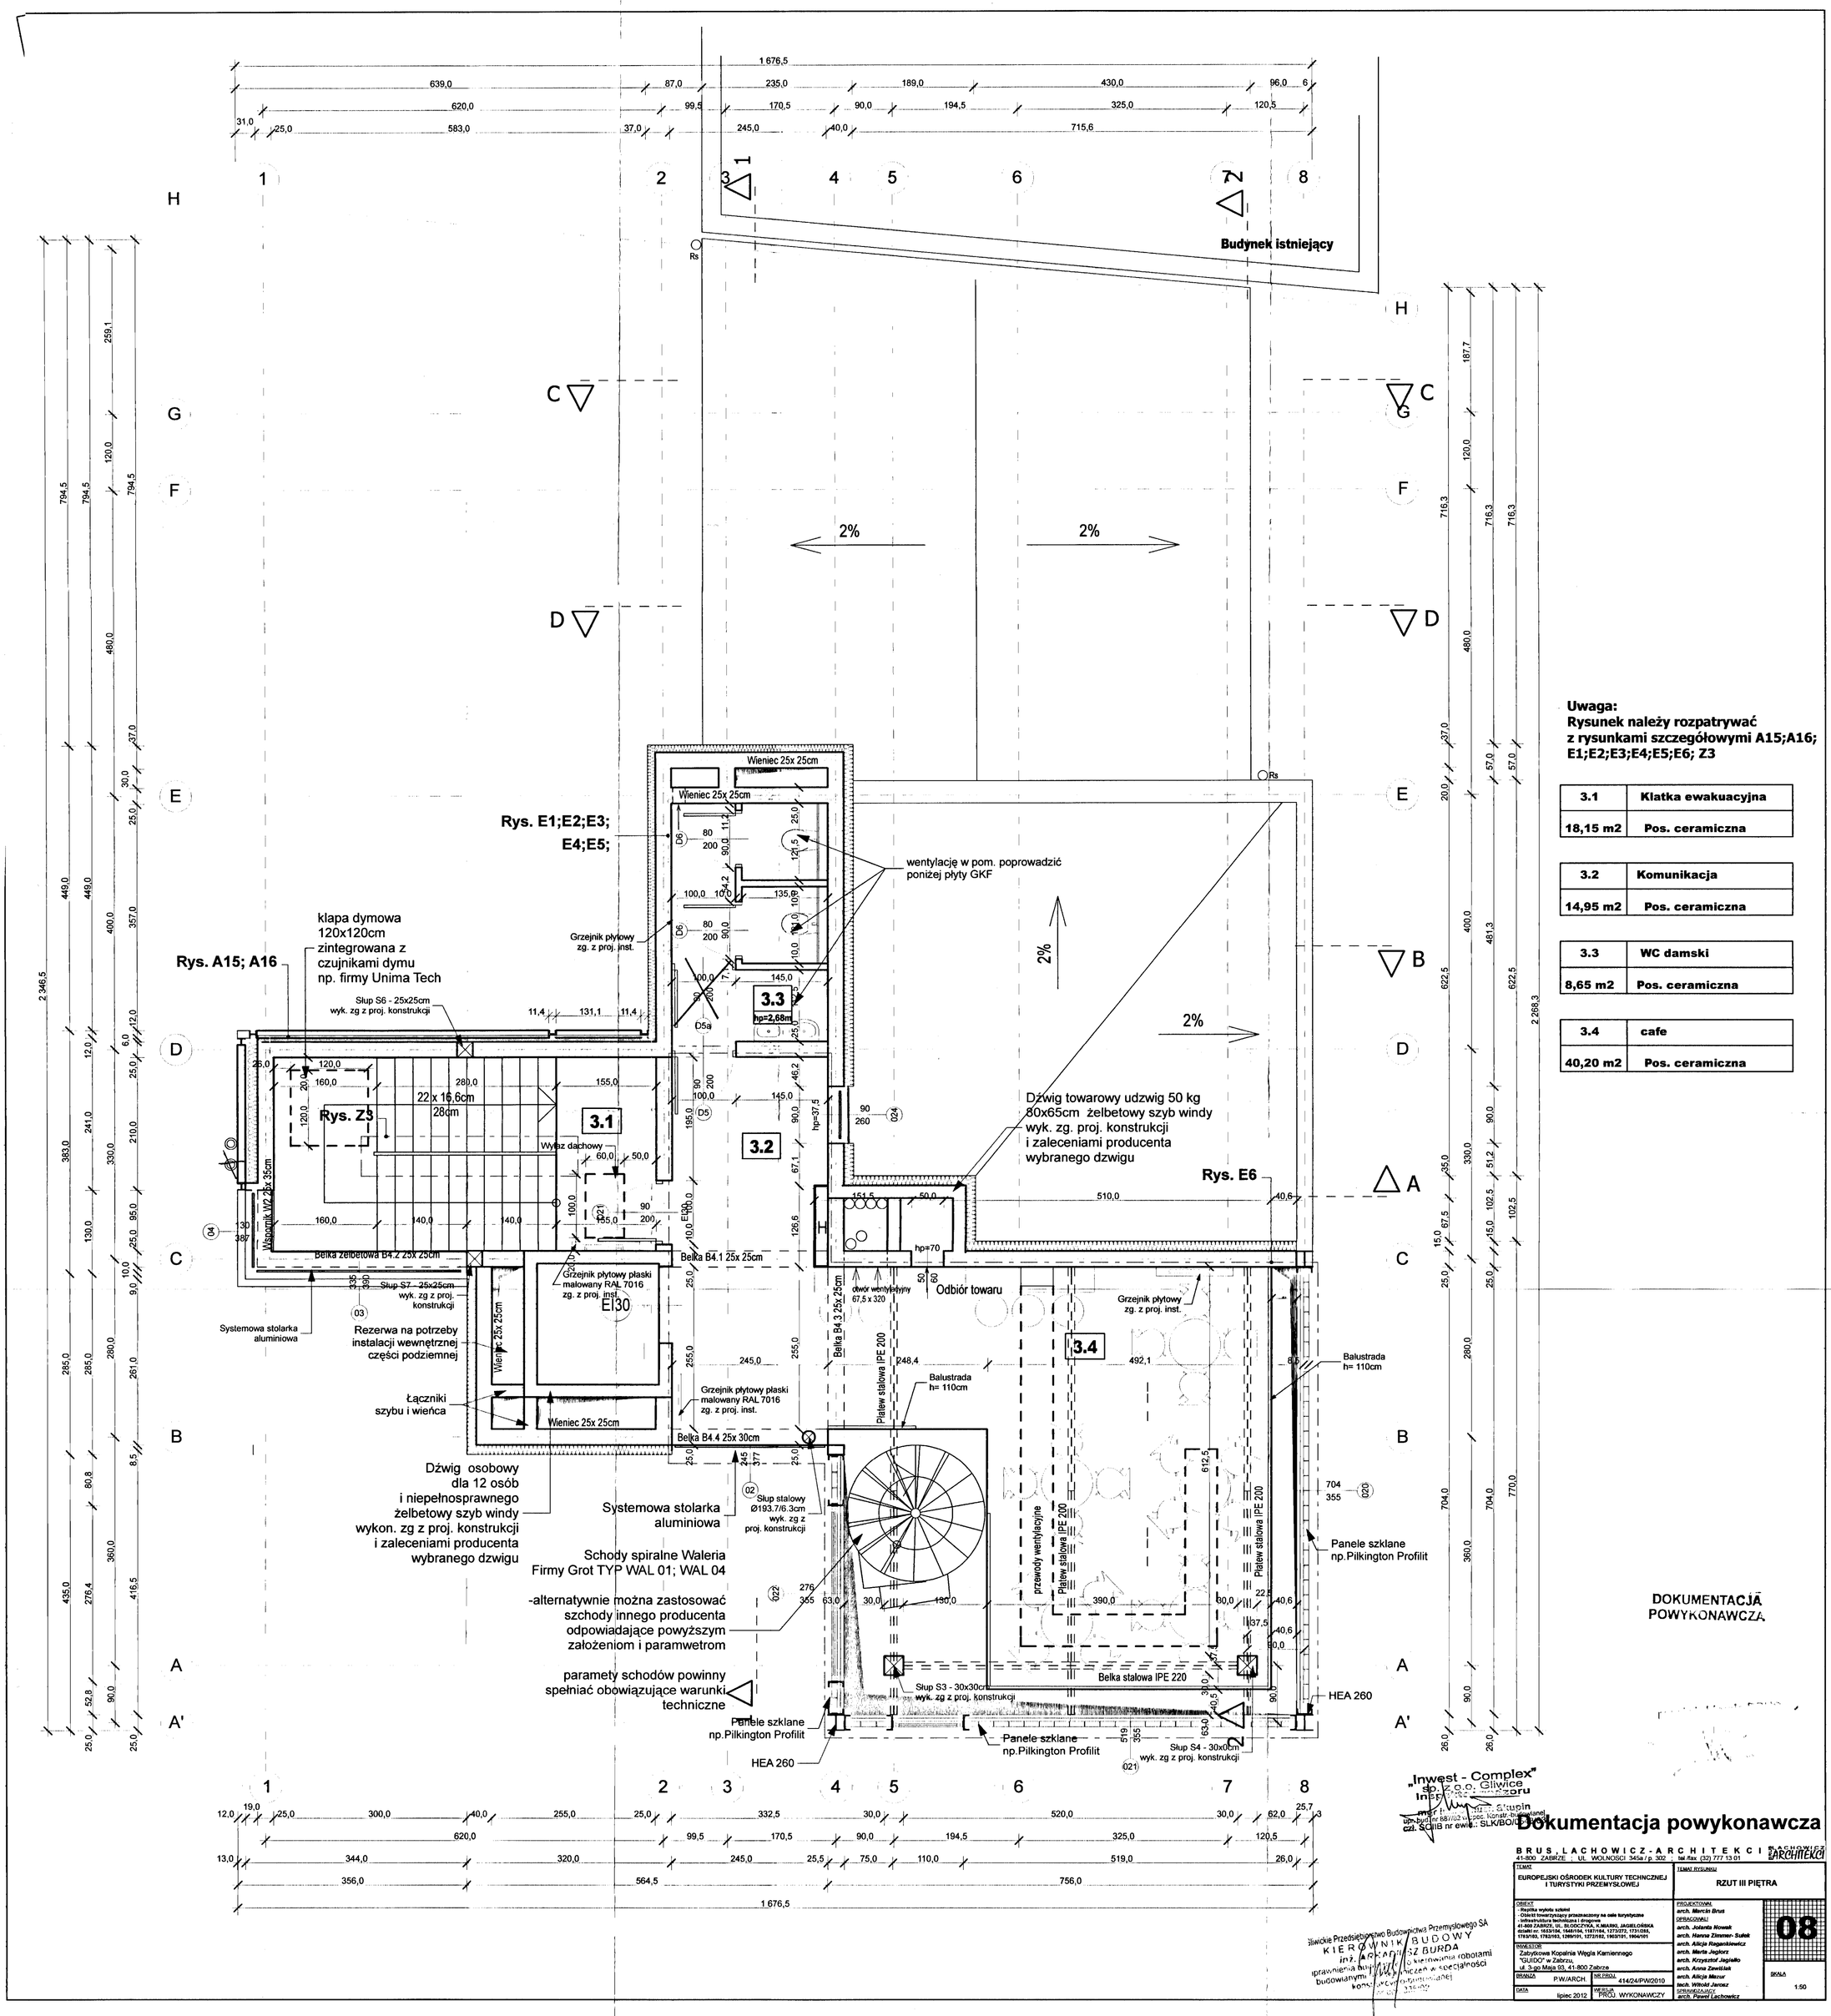

Uwaga:
Rysunek należy rozpatrywać z rysunkami szczegółowymi A15;A16; E1;E2;E3;E4;E5;E6; Z3

3.1	Klatka ewakuacyjna
18,15 m2	Pos. ceramiczna

3.2	Komunikacja
14,95 m2	Pos. ceramiczna

3.3	WC damski
8,65 m2	Pos. ceramiczna

3.4	cafe
40,20 m2	Pos. ceramiczna

DOKUMENTACJA POWYKONAWCZA

"Inwest - Complex" sp. z o.o. Gliwice
Inspektor nadzoru
mgr inż. Marcin Skupin
upr. bud. nr 887/02 w spec. Konstr.-budowlanej
czł. SOIIB nr ewid.: SLK/BO/0...

Dokumentacja powykonawcza

BRUS, LACHOWICZ-ARCHITEKCI
41-800 ZABRZE ; UL. WOLNOSCI 345a / p. 302 ; tel./fax (32) 777 13 01

TEMAT: EUROPEJSKI OŚRODEK KULTURY TECHNCZNEJ I TURYSTYKI PRZEMYSŁOWEJ	TEMAT RYSUNKU: RZUT III PIĘTRA
OBIEKT: - Rejonka wylotu szkolni - Obiekt towarzyszący przeznaczony na cele turystyczne - Infrastruktura techniczna i drogowa 41-800 ZABRZE, UL. SŁOCZYNA, K.MARKI, JAGIELLOŃSKA działki nr: 1653/104, 1646/104, 1687/104, 1273/272, 1731/285, 1793/103, 1782/103, 1269/101, 1272/102, 1903/101, 1904/101	PROJEKTOWAŁ: arch. Marcin Brus; OPRACOWALI: arch. Jolanta Nowak, arch. Hanna Zimmer- Sułek, arch. Alicja Raganiewicz, arch. Marta Jegiorz, arch. Krzysztof Jagiełło, arch. Anna Zawiślak, arch. Alicja Mazur, tech. Witold Jarosz; SPRAWDZAJĄCY: arch. Paweł Lachowicz
INWESTOR: Zabytkowa Kopalnia Węgla Kamiennego "GUIDO" w Zabrzu, ul. 3-go Maja 93, 41-800 Zabrze	08
BRANŻA: P.W./ARCH. NR PROJ.: 414/24/PW/2010	SKALA: 1:50
DATA: lipiec 2012 WERSJA: PROJ. WYKONAWCZY	

Gliwickie Przedsiębiorstwo Budownictwa Przemysłowego SA
KIEROWNIK BUDOWY
inż. ARKADIUSZ BURDA
uprawnienia budowlane do kierowania robotami budowlanymi i pełnomocnictwa w specjalności konstrukcyjno-budowlanej